


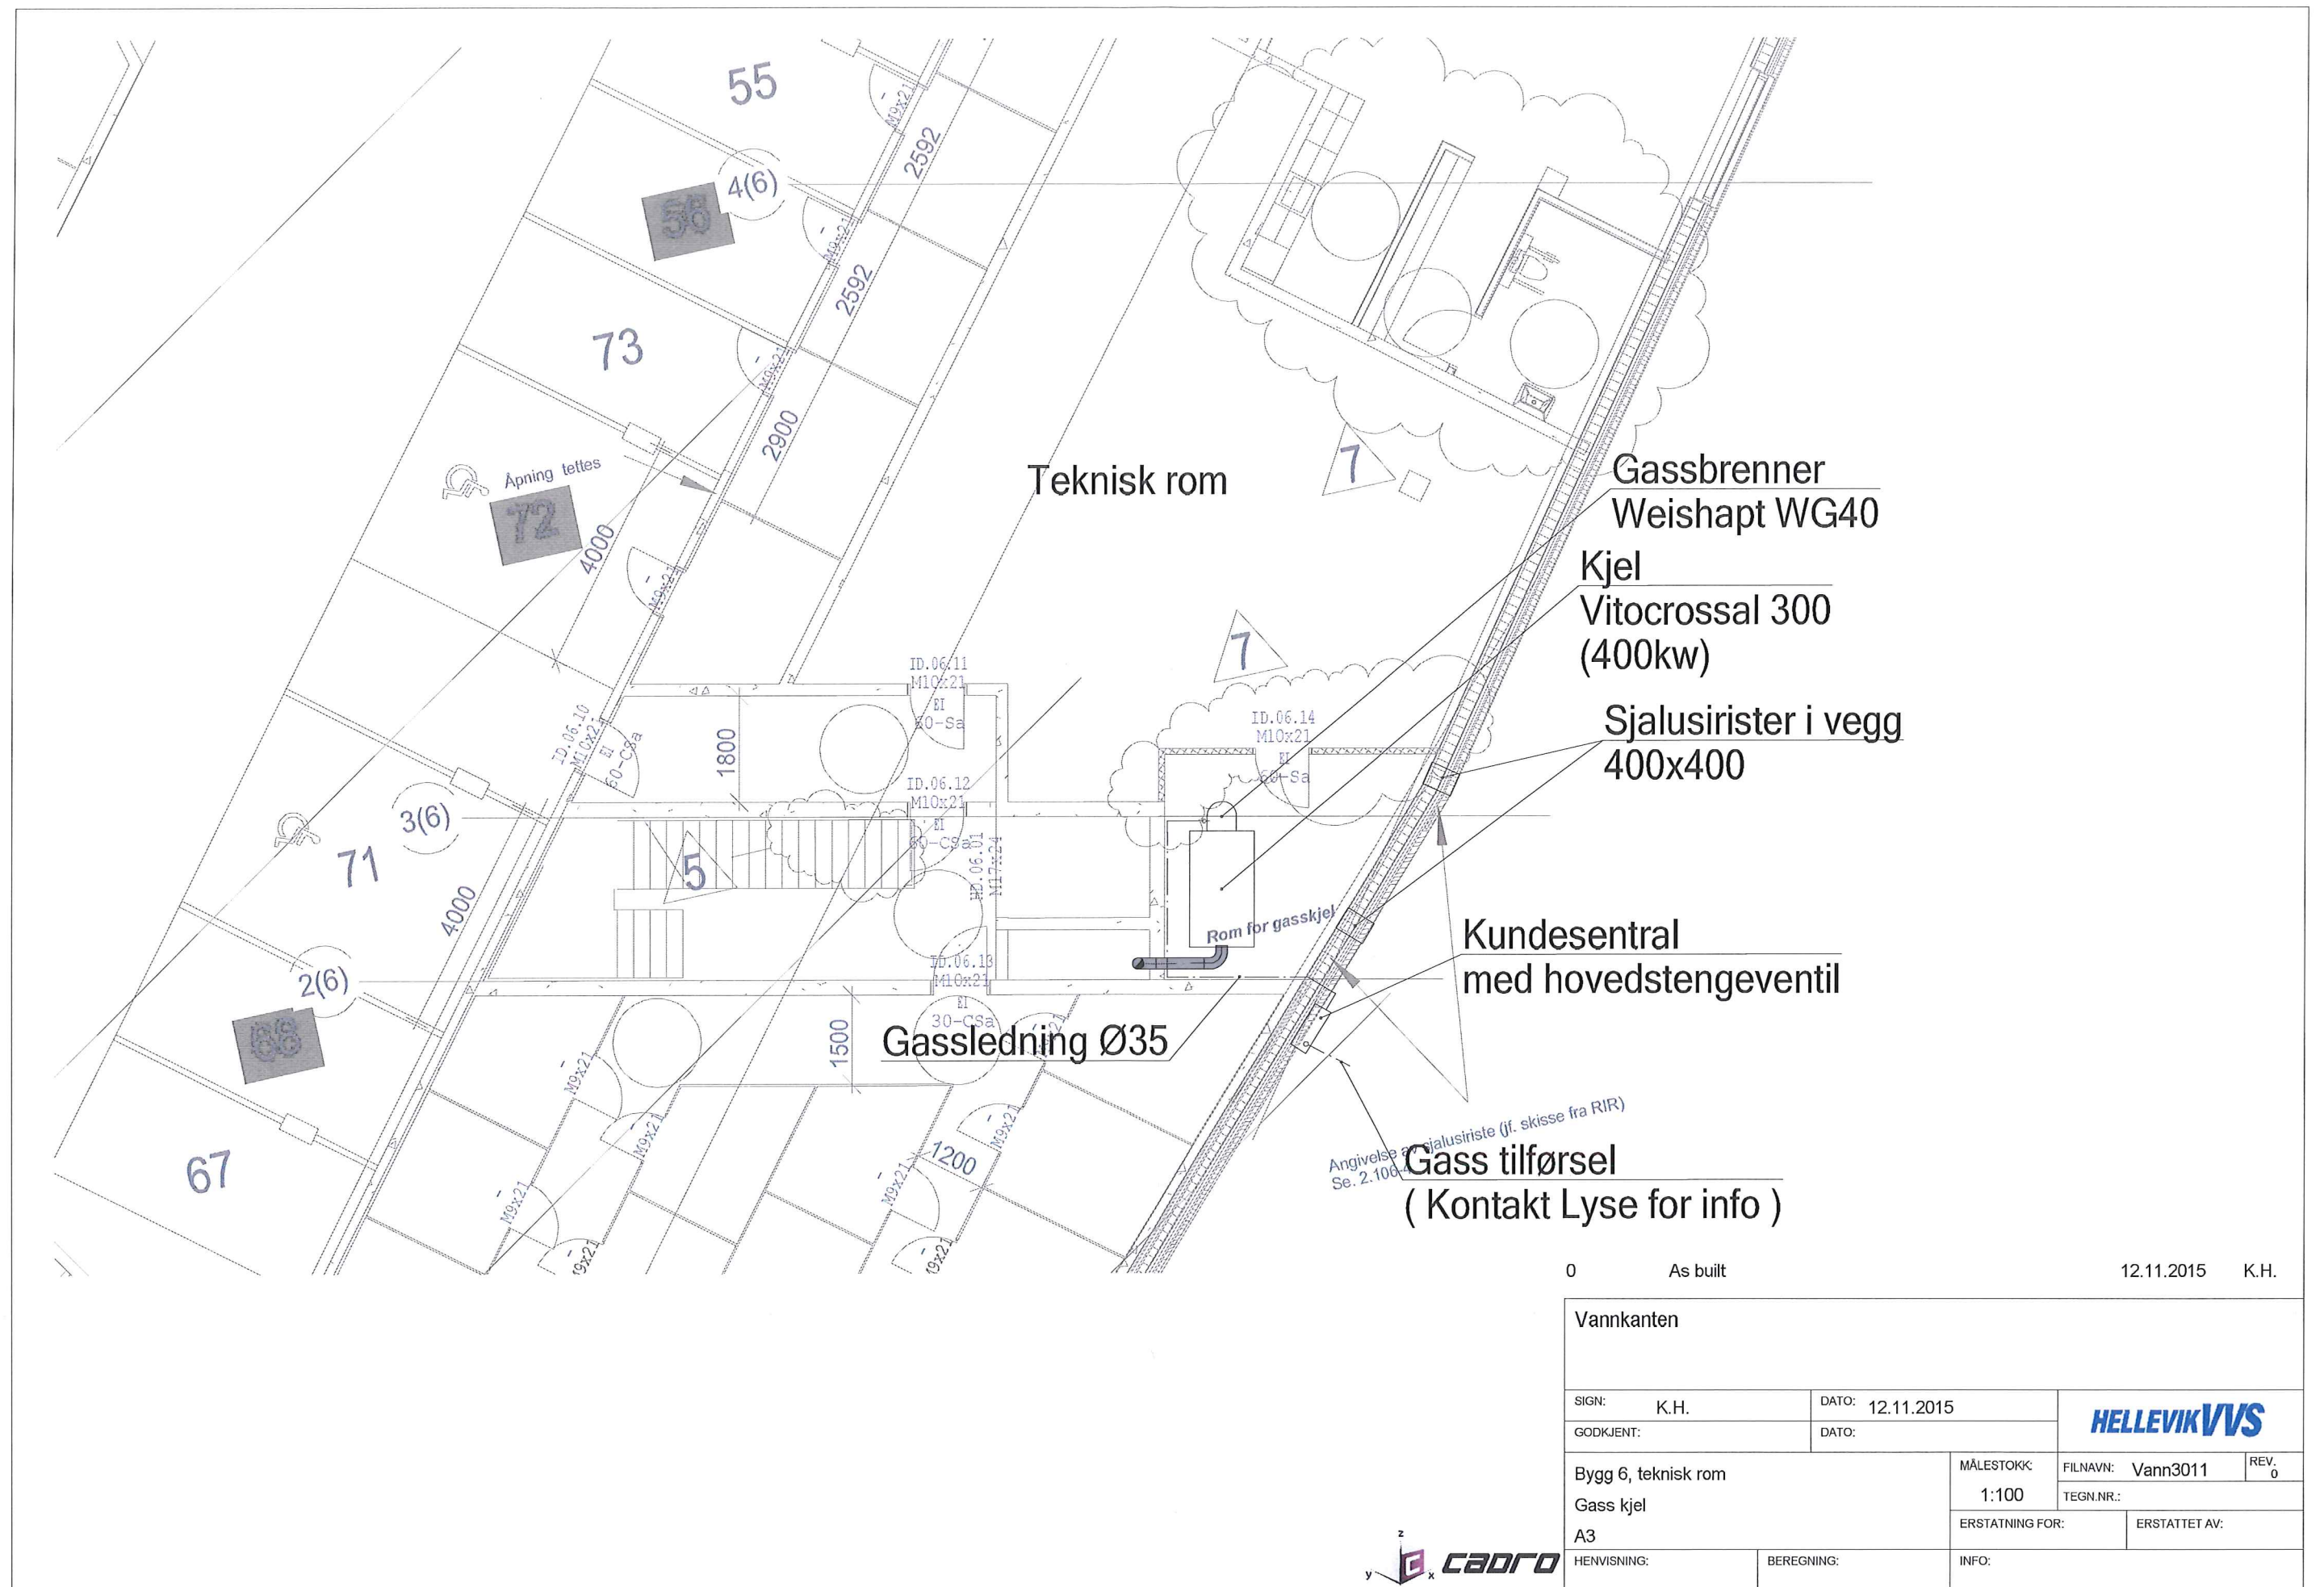

0

As built

12.11.2015

K.H.

Vannkanten

SIGN: K.H.

DATO: 12.11.2015

GODKJENT:

DATO:

HELLEVIK VVS

Bygg 6, teknisk rom

Gass kjel

A3

HENVISNING:

BEREGNING:

MÅLESTOKK: 1:100

ERSTATNING FOR:

INFO:

FILNAVN: Vann3011

TEGN.NR.:

ERSTATTET AV:

REV. 0