


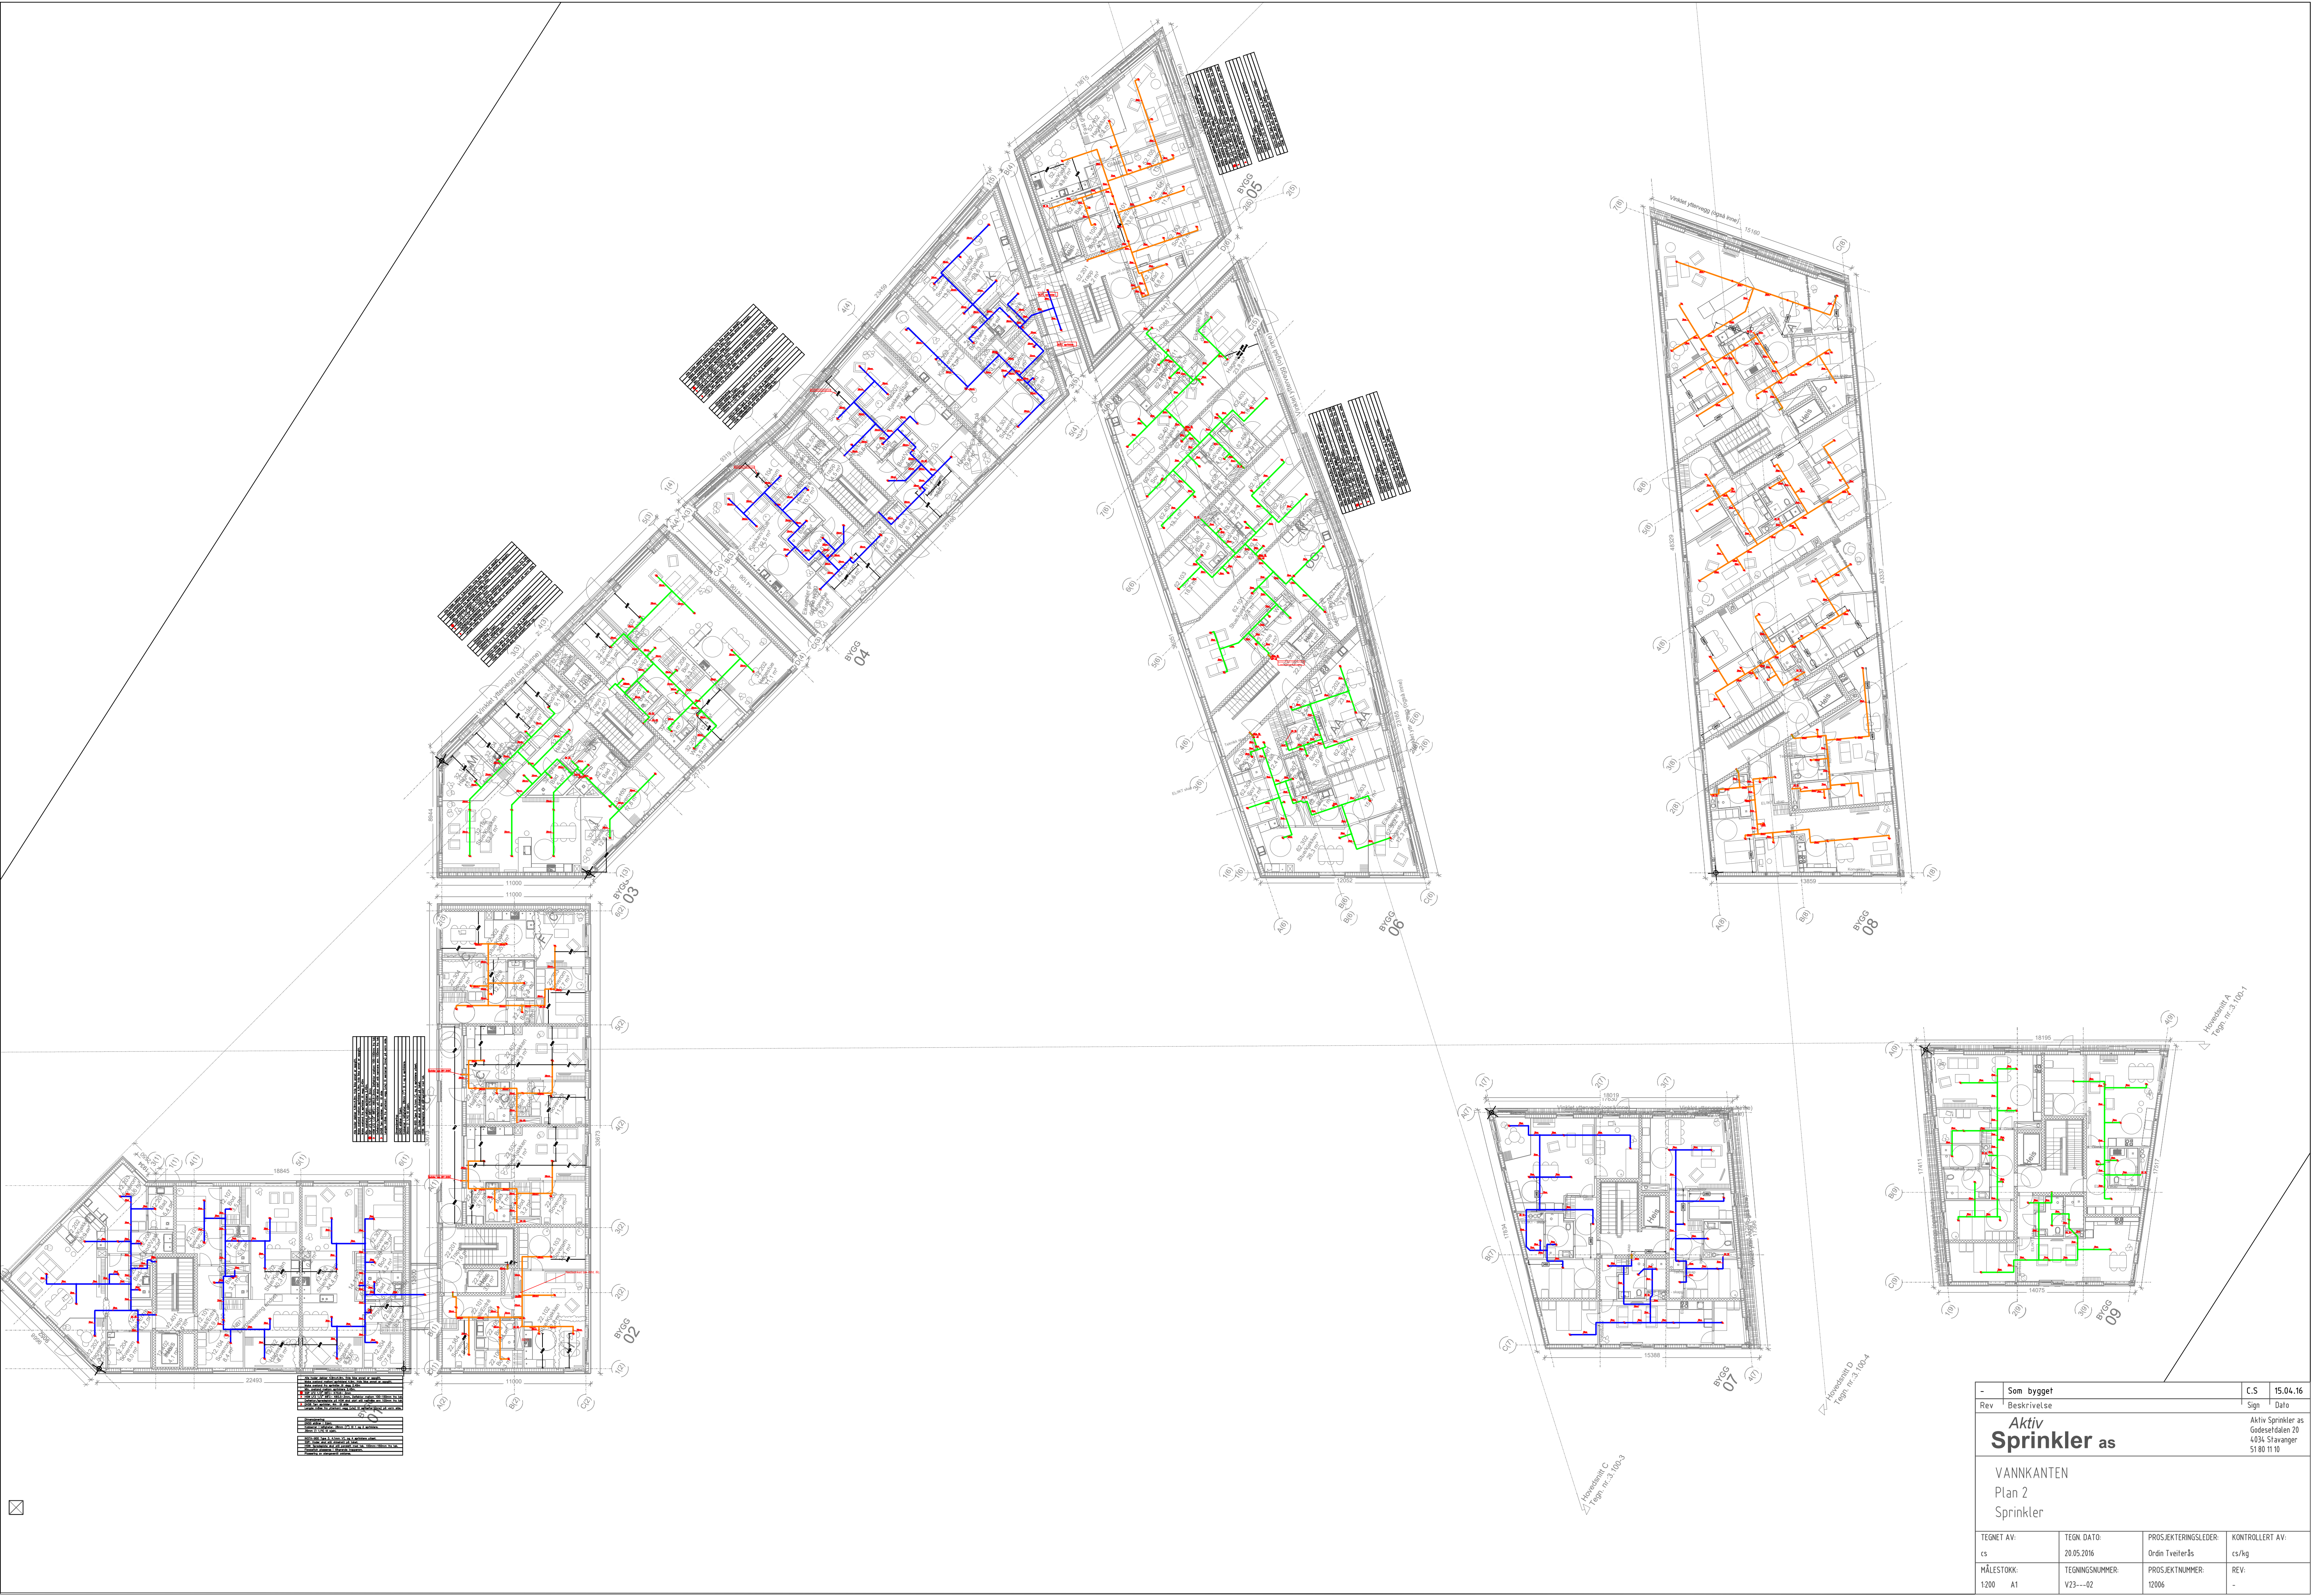

-	Som bygget	C.S	15.04.16
Rev	Beskrivelse	Sign	Dato
Aktiv Sprinkler as			
VANNKANTEN Plan 2 Sprinkler			
TEGNET AV:	TEGN. DATO:	PROSJEKTERINGSLEDER:	KONTROLLERT AV:
cs	20.05.2016	Ordin Tveiterås	cs/kg
MÅLESTOKK:	TEGNINGSNUMMER:	PROSJEKTNUMMER:	REV:
1:200 A1	V23---02	12006	-