


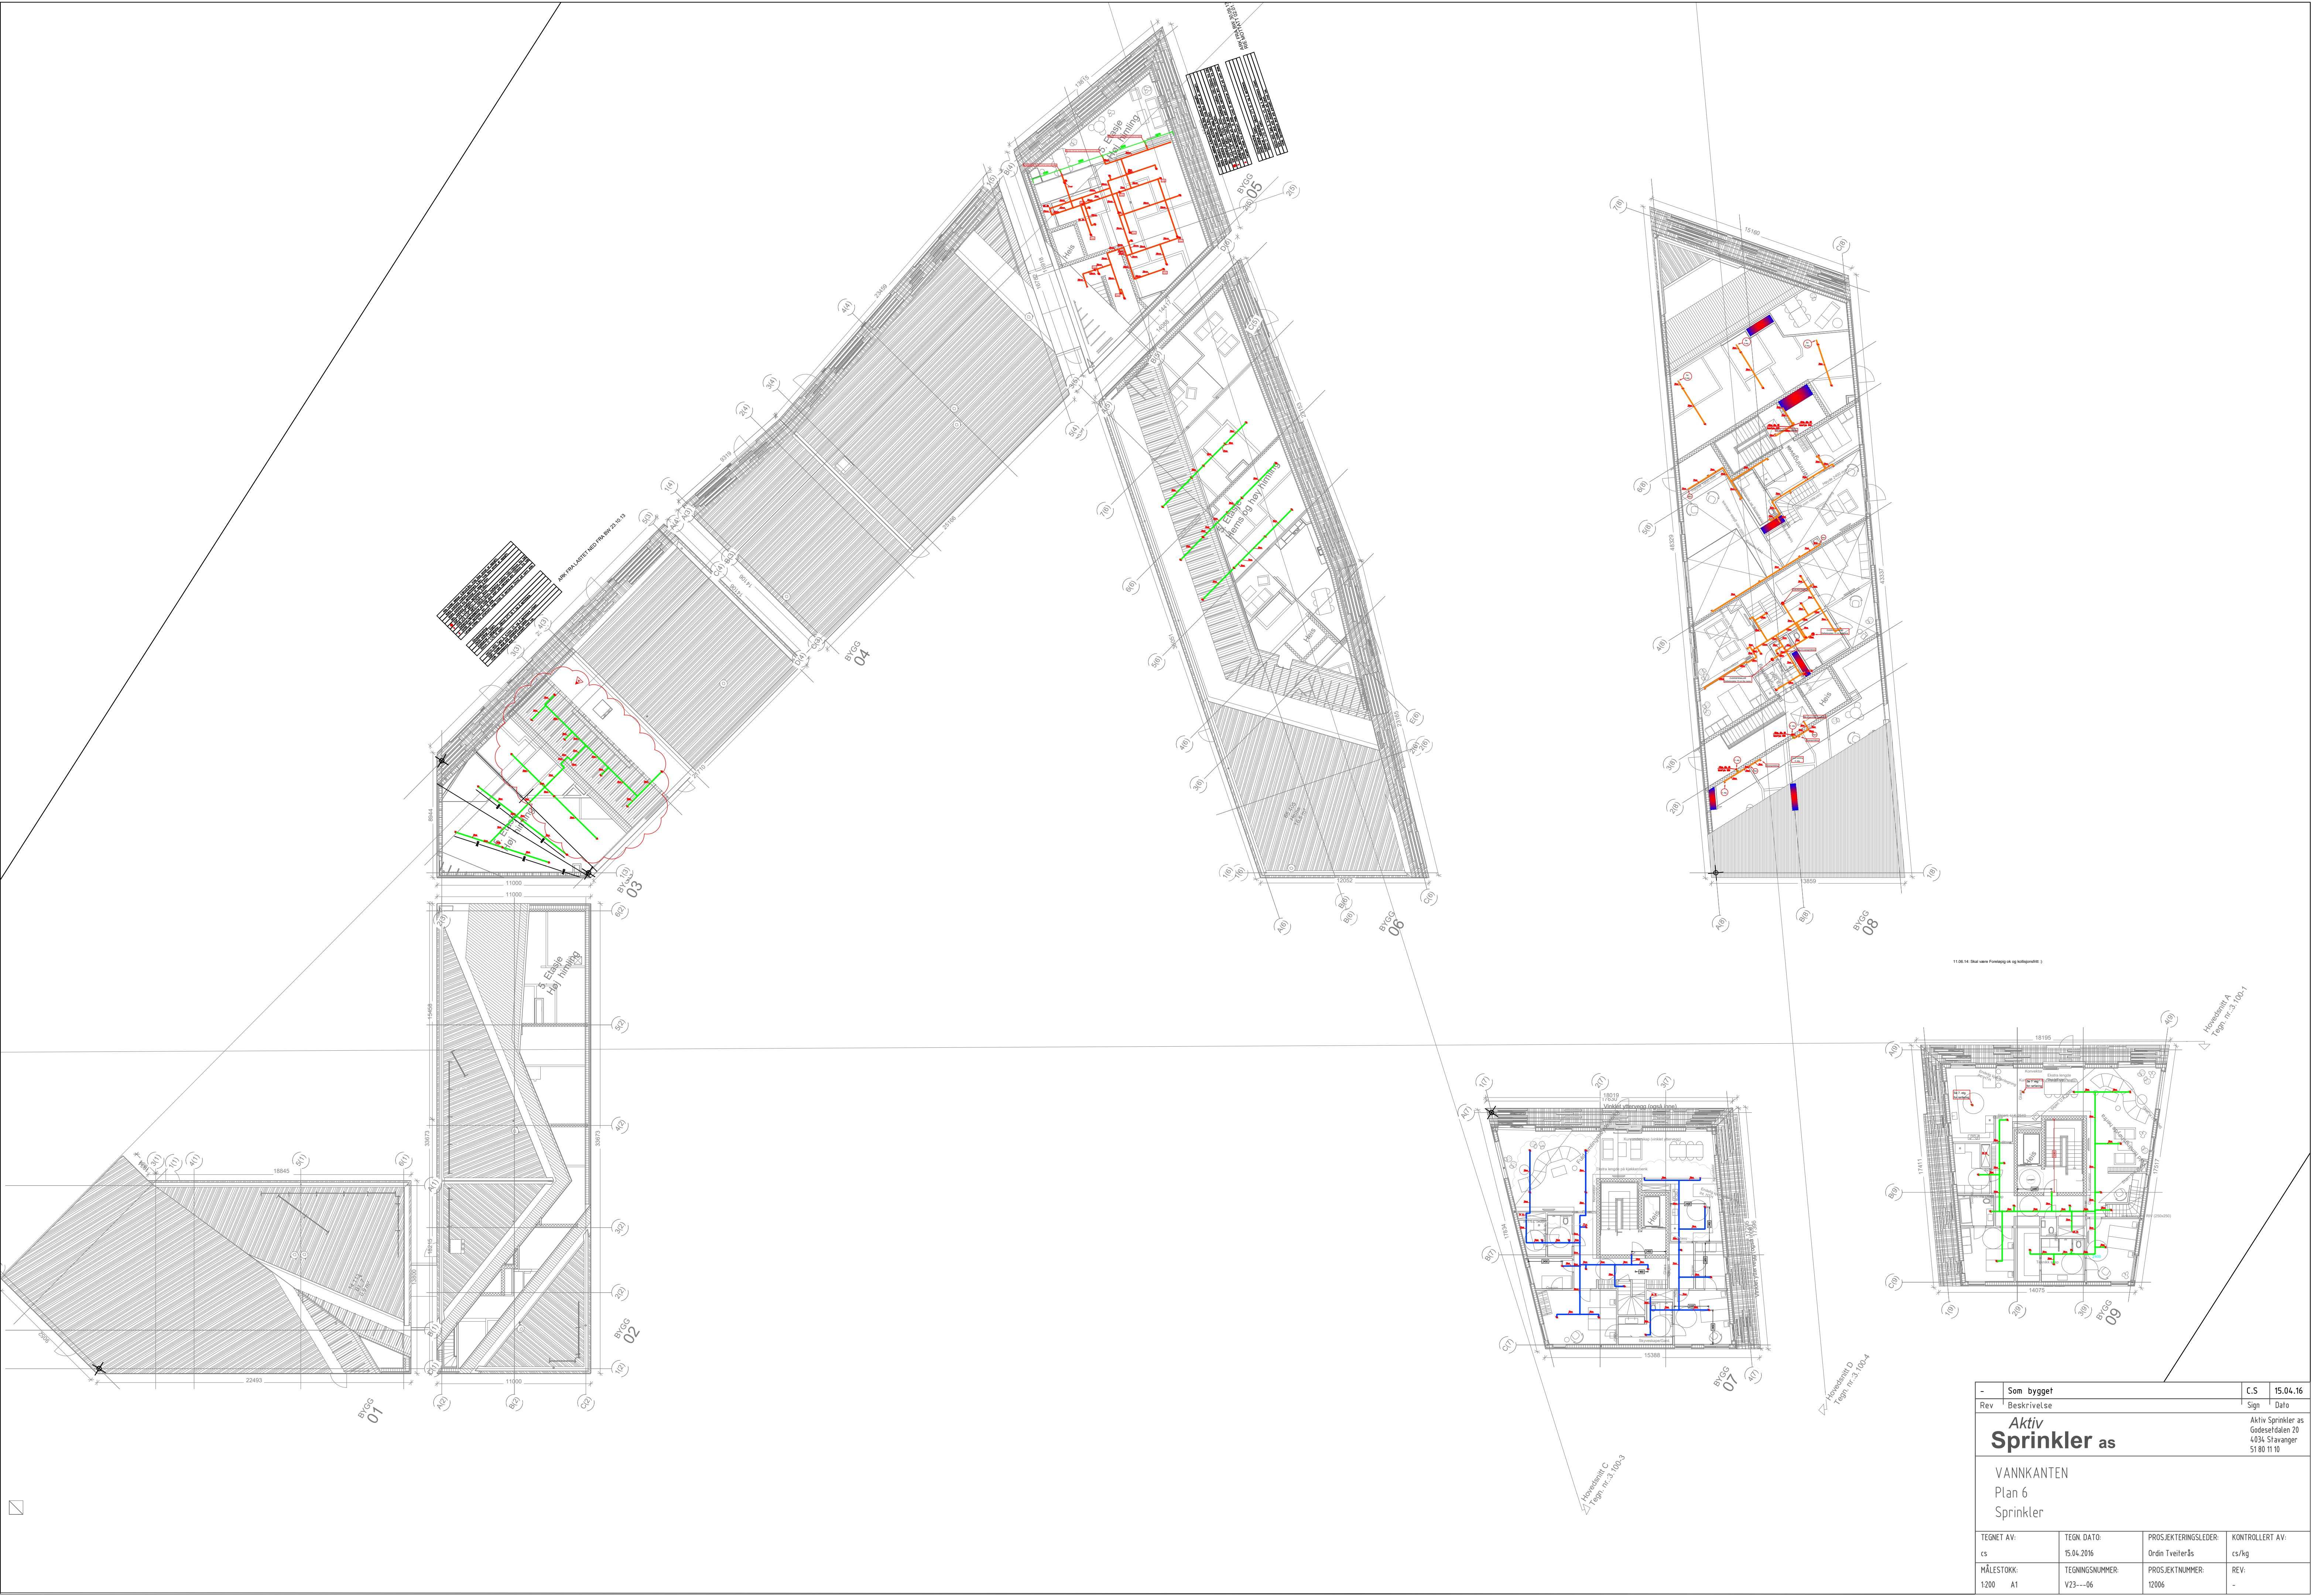

-	Som bygget	C.S	15.04.16
Rev	Beskrivelse	Sign	Dato
Aktiv Sprinkler as			
VANNKANTEN			
Plan 6			
Sprinkler			
TEGNET AV:	TEGN. DATO:	PROSJEKTERINGSLEDER:	KONTROLLERT AV:
cs	15.04.2016	Ordn Tveiterås	cs/kg
MÅLESTOKK:	TEGNINGSNUMMER:	PROSJEKTNUMMER:	REV:
1:200 A1	V23---06	12006	-