
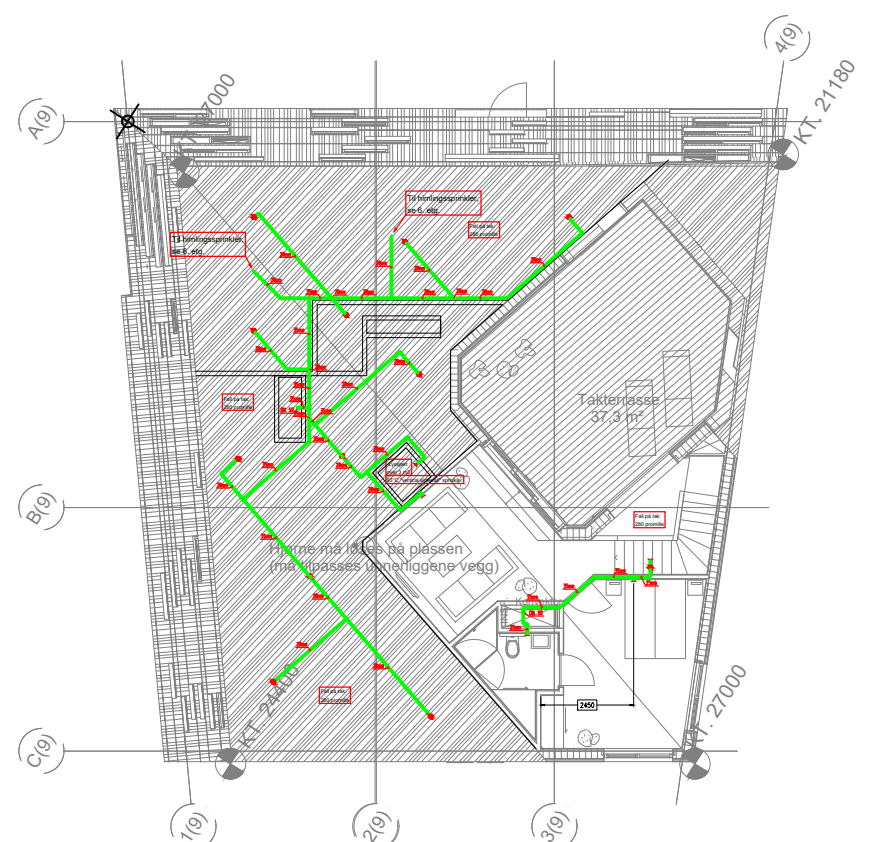


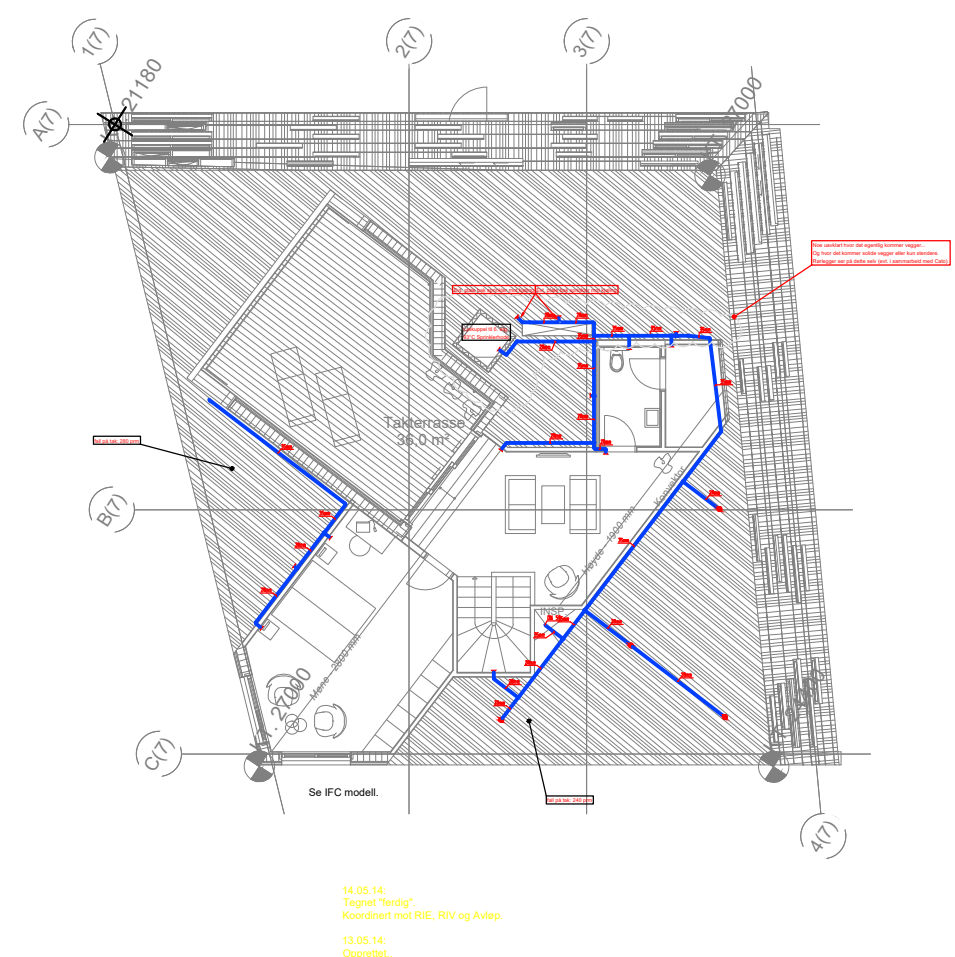

-	Som bygget	C.5	15.04.16
Rev	Beskrivelse	Sign	Dato
Aktiv Sprinkler as		Aktiv Sprinkler as Godesdalen 20 4034 Stravanger 51 80 11 10	
VANNKANTEN Plan 7 Sprinkler			
TEGNET AV:		KONTROLLERT AV:	
cs	15.04.2016	Ordin Tveitøds	cs/kg
MÅLSTOK:		REV:	
1:200 A1	TEGNINGSNUMMER: V23---07	PROSJEKTNUMMER: 12006	-